

PROJEKT

Warunki wprowadzenia organizacji ruchu:
Podst.: Rozporządzenie Ministra Infrastruktury z dnia 12.09.2003 r. w sprawie szczególnych warunków zarządzania ruchem na drogach oraz wykonywania nadzoru nad tym zarządzaniem (Dz.U. Nr 177 poz. 1725, §4 ust. 1, §8 ust. 7, §12 ust. 4)

§12 ust. 1 Jednostka wprowadzająca organizację ruchu zarządzania organ zarządzający ruchem, zarząd drogi oraz właściwego komendanta Policji o terminie jej wprowadzenia, co najmniej na 7 dni przed dniem wprowadzenia organizacji ruchu

Wykonawca przekazuje projekt odbioru wprowadzonej organizacji ruchu z rzutem, do organu zarządzającego ruchem, który sprawdził go po wprowadzeniu

§12 ust. 2

Odbioru z rzutem w rzucie osi drogi zarządzającego ruchem

RIP Płusk

GENERALNA DYREKCJA DRÓG KRAJOWYCH I AUTOSTRAD
ODDZIAŁ W WARSZAWIE

Stronę 1 z 10 ust. 7 ustawy z dnia 20 sierpnia 1997 r. Prawo w ruchu drogowym (Dz.U. z 2003r. Nr 159, poz. 2464, z późn. zmianami) oraz §12 ust. 1 rozporządzenia Ministra Infrastruktury z dnia 12.09.2003 r. w sprawie szczególnych warunków zarządzania ruchem na drogach oraz wykonywania nadzoru nad tym zarządzaniem (Dz.U. z 2003r. Nr 177 poz. 1725)

1. Nazwa projektowej organizacji ruchu: 2. Lp. projektu: 3. Data: 4. Skala: 5. Inicjały: 6. Podpis: 7. Data: 8. Inicjały: 9. Podpis: 10. Data: 1346.

50
OKSKU
do km 44+250

ARKUSZ NR 34

27 09 2011
Z UPOWAŻNIENIA
KOMENDANTA WOJEWÓDZKIEGO POLICJI
z siedzibą w RADOMIU
-03-

GENERALNA DYREKCJA
DRÓG KRAJOWYCH I AUTOSTRAD
Oddział w Warszawie
03-808 Warszawa, ul. Mińska 25
tel. 813-33-75, fax 810-04-12
-12-

PROJEKT - SZKIC
organizacji ruchu opiniuję
pozytywnie - ~~negatywnie~~
z następującymi warunkami

- Zapewnić bezpieczeństwo pieszemu


WYDZIAŁ RUCHU DROGOWEGO
KWP z siedzibą w Radomiu

kom. Tomasz Cieciela

Główny Dyrektor
wycich i Autostrad

Jan Kulesza

Oddział w Warszawie

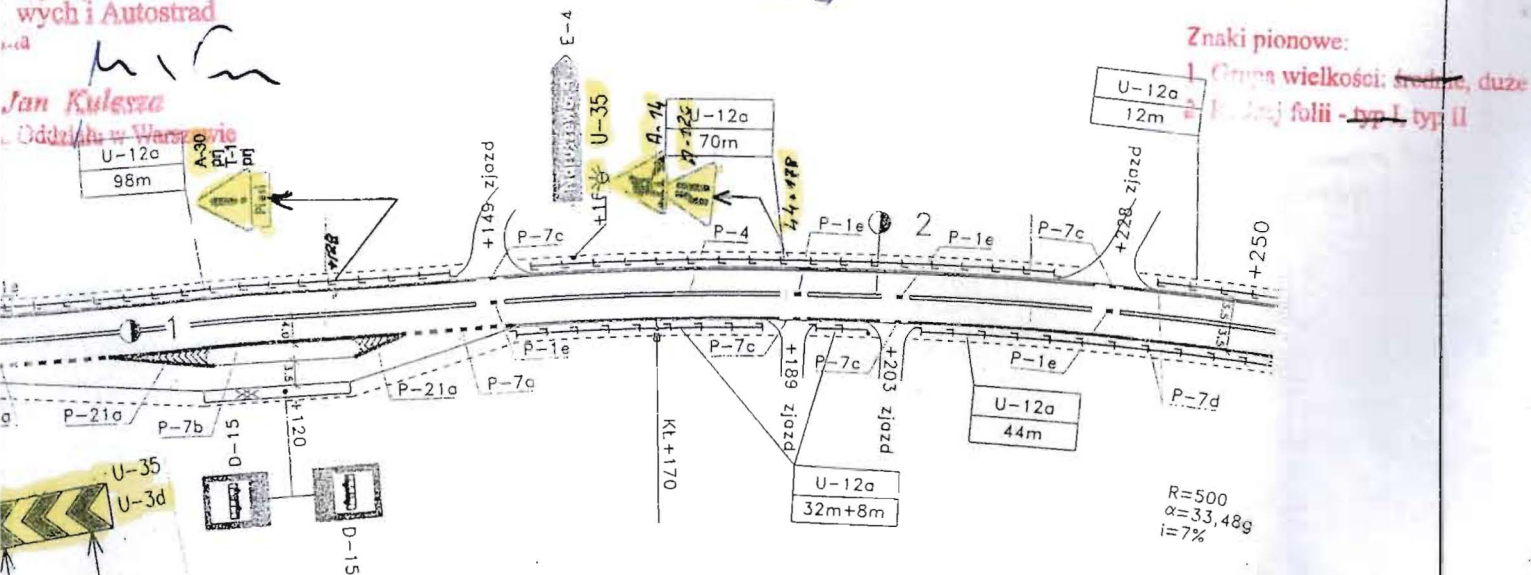

Powiatowy Zarząd Dróg
09-100 PŁOŃSK
ul. Płocka 101
tel./fax (0-23) 662-20-44

ZUP: STANOSTY

mgr Elżbieta Rachocka
DYREKTOR
Powiatowego Zarządu Dróg

Projekt /szkieł/
organizacji ruchu opiniuję
pozytywnie - ~~negatywnie~~
Płońsk, dnia 14.09.2011

LEGENDA:

znaki projektowane
znaki istniejące



URZĄDZENIA BEZPIECZEŃSTWA RUCHU - Ilości				
L. p.	Nazwa	Jedn.	Istniejące	Projekt.
1	U-5c	szt.	2	
2	U-12a	m	264	20
3	Wyspa prefabrykowana	m ²	8	
4				
5				
6				
7				
8				
9				
10				
11				

Nr zatw.: Z.2/4080/27/Z.20/2009 z dnia 2009.02.09

ARCADIS PROFIL	STRONA
SKALA 1 : 1000	64