

PROJEKT

Warunki wprowadzenia organizacji ruchu

Podst.: Rozporządzenie Ministra Infrastruktury z dnia 23.09.2003 r. w sprawie szczegółowych warunków zarządzania ruchem na drogach oraz wykonywania nadzoru nad tym zarządzaniem (Dz.U. Nr 177 poz. 1729, §4 ust. 1, §4 ust. 7, §12 ust. 8).

- §12 ust. 1. Jednostka wprowadzająca organizację ruchu zawiadamia o tym zarządcę ruchu, zarządcę drogi oraz właściwego komendanta Policji o terminie jej wprowadzenia, co najmniej na 7 dni przed planowanym wprowadzeniem organizacji ruchu.

- Wykonawca przekazuje wszelkie informacje wprowadzającej organizację ruchu i numerem do organu zarządzającego ruchem bezpośrednio po wprowadzeniu.

- Czynności krajowej i lokalnej z uwzględnieniem warunków ruchu.

RIP PŁONISZ

GENERALNA DYREKCJA DRÓG KRAJOWYCH I AUTOSTRAD
GŁÓWNA W WARSZAWIE

Opisuje to projekt organizacji ruchu na czas budowy skrzyżowania drogi gminnej z drogą krajową nr 50, odc. Płońsk-Wyszogród w km 44+028 str. prawa.

1. Numer wojewódzkiego projektu: 2.14.0011

2. Numer projektu organizacji ruchu: 2.14.0011

3. Termin wprowadzenia organizacji ruchu: 2011-12-01

4. Termin wykonania robót: 2011-12-01

5. Termin wykonania projektu: 2011-12-01


Projekt organizacji ruchu na czas budowy skrzyżowania drogi gminnej w m. Kozarzewo z drogą krajową nr 50, odc. Płońsk-Wyszogród w km 44+028 str. prawa

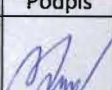Rys. 1	Etap II	Skala 1 : 1000
Inwestor:	Gmina Naruszewo	
Opracował :	Nazwisko	Podpis
	Stanisław Lipski Upr. proj. Nr 41/75 WZDP W-wa	
	Data	30.08.2011

ZNAKI PIONOWE	Ilość znaków w grupie (szt.)			
	Duże	Średnie	Małe	Mini
A-Znaki ostrzegawcze				
B-Znaki zakazu				
C-Znaki nakazu				
D-Znaki informacyjne		2		
E-Znaki kierunku i miejscowości		2		
F-Znaki uzupełniające				
G-Znaki dodatkowe przed przejazdami kolejowymi				
I-Tabliczki do znaków		1		
U-Tablice ograniczające i prowadzące				
ŁĄCZNIE ZNAKI PIONOWE		5		
Słupki do znaków			4	
Konstrukcje wsporcze do tablic znaków grupy E				

ZESTAWIENIE ZNAKÓW Z ARKUSZA

ZNAKI POZIOME	Powierzchnia (m ²)	
	Malowana	Grupa powst.
Linie segregacyjne	115,6	
Linie krawędziowe- P-7a, P-7b		
Linie krawędziowe- P-7c, P-7d	156,5	
Przejścia dla pieszych, rowerzystów		
Obwiednie powierzchni wyłączonych z ruchu	12,5	
Powierzchnie wyłączone z ruchu	8,4	
Inne elementy		
ŁĄCZNIE ZNAKI POZIOME	292,9	


NR 50
PŁONSKU
0 do km 43+900
PROJEKT

27 09 2011


Z UPÓWAŻNIENIA
KOMENDANTA WOJEWODZKIEGO POLICJI
z siedzibą w RADOMIU

PROJEKT - SZKIC
organizacji ruchu opiniuje
pozytywnie - ~~negatywnie~~
z następującymi warunkami

GENERALNA DYREKCJA
DRÓG KRAJOWYCH I AUTOSTRAD
Oddział w Warszawie
03-808 Warszawa, ul. Mińska 25
tel. 813-33-75, fax 810-04-12
- 12 -

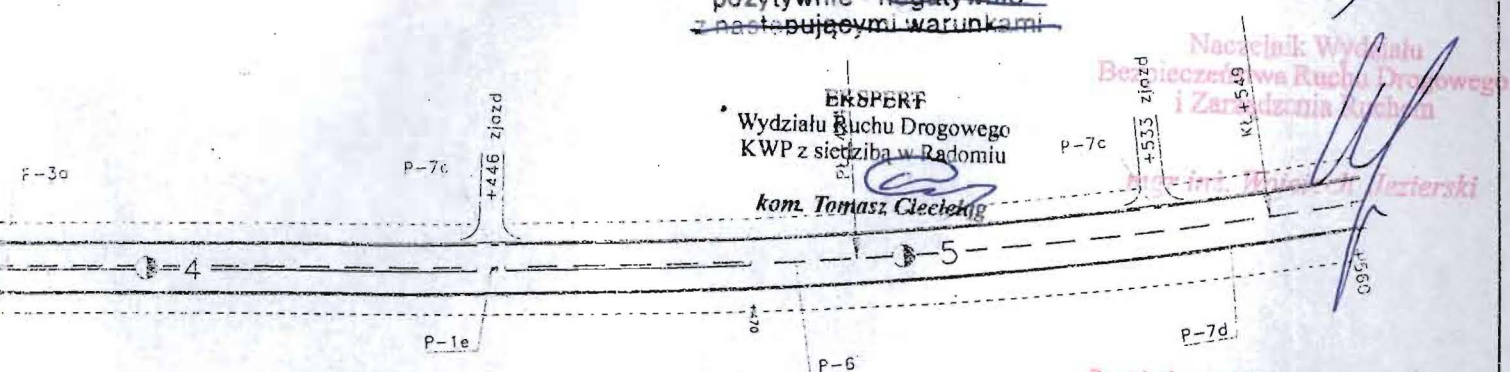

Znaki planowe:
1. Grupa wielkości średnie, duże
2. Rodzaj folii - typ I, typ II

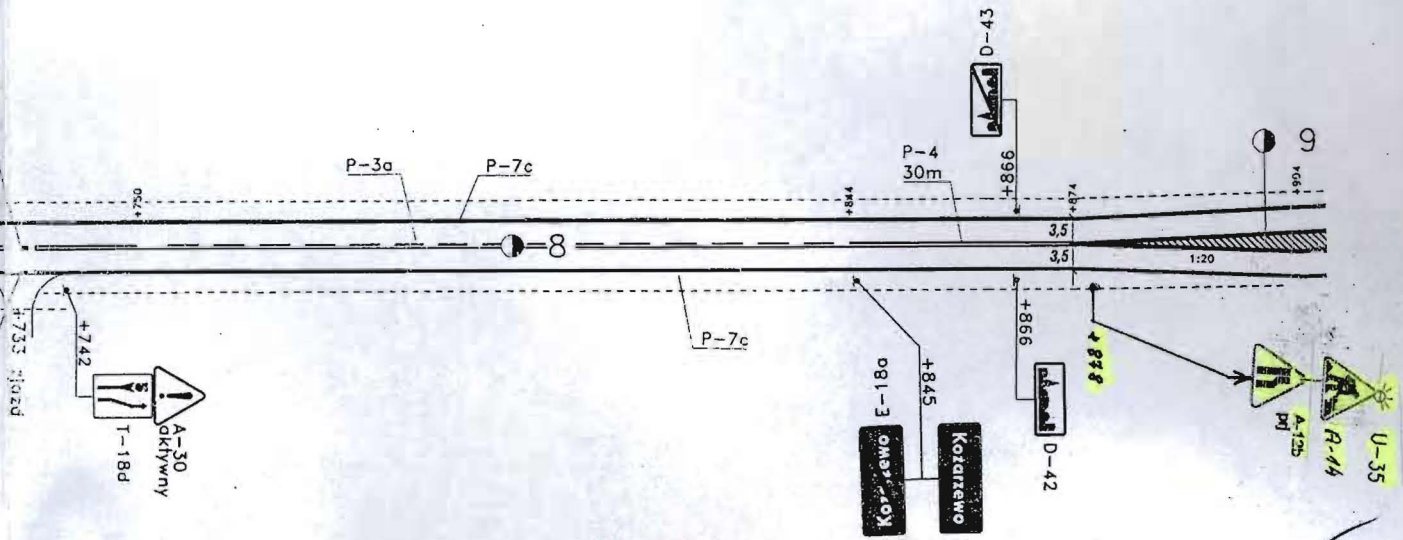

Powiatowy Zarząd Dróg
09-100 PŁONSK
ul. Płocka 101
tel./fax (0-23) 662-20-44

Zup. STAROSTY
mgr. Elżbieta Rachocha
DYREKTOR
Powiatowego Zarządu Dróg

Projekt /szkic/
organizacji ruchu opiniuje
pozytywnie - ~~negatywnie~~
Płońsk, dnia 16.09.2011

URZĄDZENIA BEZPIECZEŃSTWA RUCHU - Ilości				
L. p.	Nazwa	Jedn.	Istniejące	Projekt.
1				
2				
3				
4				
5				
6				
7				
8				
9				
10				
11				

Nr zatw.: Z.2/4080/27/Z.20/2009 z dnia 2009.02.09

ARCADIS PROFIL	STRONA
SKALA 1 : 1000	63