

**PROJEKT**

Warunki wprowadzenia organizacji ruchu:

Podst. Rozporządzenia Ministra Infrastruktury z dnia 23.09.2003 r. w sprawie szczególnych warunków zarządzania ruchem na drogach oraz wykonywania nadzoru nad tym zarządzaniem (Dz.U. Nr 177 poz. 1729, §4 ust. 1, §8 ust. 7, §12 ust. 4)  
- §12 ust. 1. Jednostka wprowadzająca organizację ruchu zawiadamia organ zarządzający ruchem, zarządcę drogi oraz właściwego komendanta Policji o terminie jej wprowadzenia, co najmniej na 7 dni przed dniem wprowadzenia organizacji ruchu.  
Wykonawca przekazuje projekt organizacji ruchu wprowadzonej organizacji ruchu z numerem do organu zarządzającego ruchem bezpośrednio po wprowadzeniu.  
Odbiór komisyjny nadzoru drogowego zarysowania ruchu.

GENERALNA DYREKCJA DRÓG KRAJOWYCH I AUTOSTRAD  
ODDZIAŁ W WARSZAWIE


Canale z art. 10 ust. 3 ustawy z dnia 14 czerwca 1999 r. Prawn o wymiarach drogi (Dz.U. z 1999 r. Nr 24, poz. 218, z późn. zmianami) oraz 49 ust. 1 pkt 3 rozporządzenia Ministra Infrastruktury z dnia 23 września 2003 r. w sprawie szczególnych warunków zarządzania ruchem na drogach oraz wykonywania nadzoru nad tym zarządzaniem (Dz.U. z 2003 r. Nr 177 poz. 1729).

1. Numer zgłoszenia projektu: 2.14021/705-20-11  
2. Miejsca organizacji ruchu zatwierdzone w gminie / w mieście / w powiecie / w województwie / w kraju: 20-11

3. Termin wprowadzenia zatwierdzonej organizacji ruchu: 12 m-cy  
4. Termin ważności czasowej organizacji ruchu: 2011-12-09

Data i podpis: 2011-12-09

Generalny Dyrektor  
Drogi Krajowych i Autostrad  
Ing. Jan Kulesza  
Dyrektor Oddziału w Warszawie

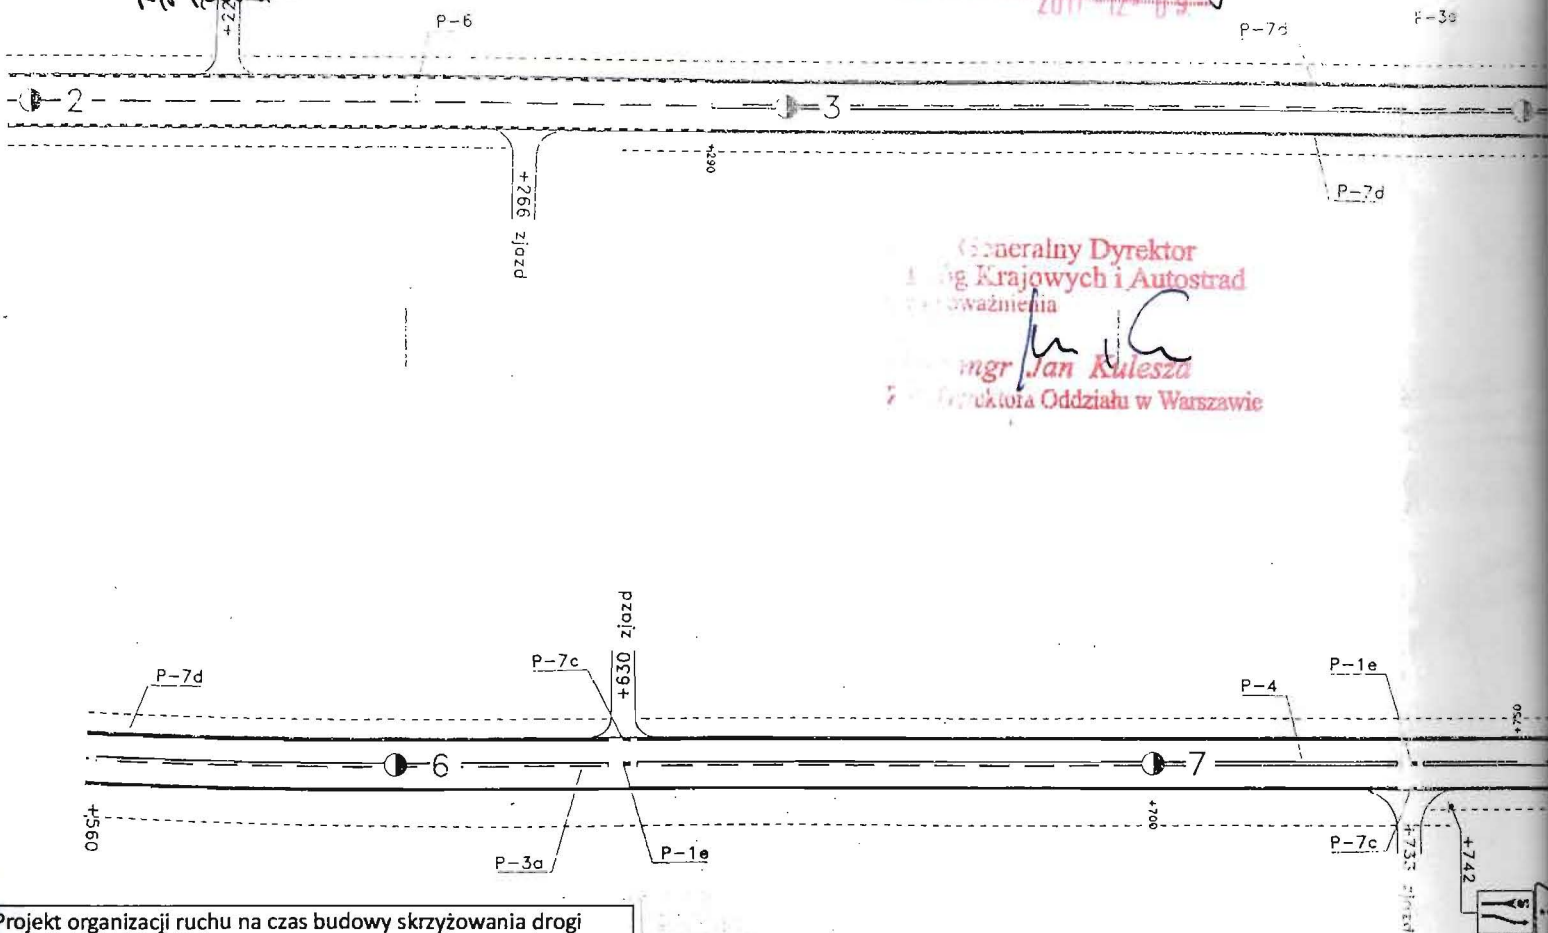

Projekt organizacji ruchu na czas budowy skrzyżowania drogi gminnej w m. Kozarzewo z drogą krajową nr 50, odc. Płońsk-Wyszogród w km 44+028 str. prawa

Rys. 1	Etap I	Skala 1 : 1000
Inwestor:	Gmina Naruszewo	
Opracował :	Nazwisko Stanisław Lipski Upr. proj. Nr 41/75 WZDP W-wa	Podpis <i>[Signature]</i> Data 30.08.2011

ZNAKI PIONOWE	Ilość znaków w grupie (szt.)			
	Duże	Średnie	Małe	Mini
A-Znaki ostrzegawcze				
B-Znaki zakazu				
C-Znaki nakazu				
D-Znaki informacyjne		2		
E-Znaki kierunku i miejscowości		2		
F-Znaki uzupełniające				
G-Znaki dodatkowe przed przejazdami kolejowymi				
T-Tabliczki do znaków	1			
U-Tablice ograniczające i prowadzące				
ŁĄCZNIE ZNAKI PIONOWE		5		
Słupki do znaków			4	
Konstrukcje wsporcze do tablic znaków grupy E				

ZESTAWIENIE ZNAKÓW Z ARKUSZA

ZNAKI POZIOME	Powierzchnia (m <sup>2</sup> )		URZĄD
	Malowana	Grudziarska	
Linie segregacyjne	115,6		1
Linie krawędziowe- P-7a, P-7b			2
Linie krawędziowe- P-7c, P-7d	156,5		3
Przejścia dla pieszych, rowerzystów			4
Obwiednie powierzchni wyłączonych z ruchu	12,5		5
Powierzchnie wyłączone z ruchu	8,4		6
Inne elementy			7
ŁĄCZNIE ZNAKI POZIOME	292,9		8
			9
			10
			11

50  
PŁONSKU  
do km 43+900

KT

ARKUSZ NR 33

27 09 2011

Z UPOWAŻNIENIA  
KOMENDANTA WOJEWÓDZKIEGO POLICJI  
Z ODDZIAŁU W RĄDOMIU

GENERALNA DYREKCJA  
DRÓG KRAJOWYCH I AUTOSTRAD  
Oddział w Warszawie  
03-808 Warszawa, ul. Mińska 25  
tel. 813-33-75, fax 810-04-12  
- 12 -

PROJEKT - SZKIC  
organizacji ruchu opiniuję  
pozytywnie - ~~negatywnie~~

R=600  
α=13,27°  
1=6%


z następującymi warunkami:

Wydziału Ruchu Drogowego  
KWP z siedzibą w Rądomiu

kom. Tomasz Cielecki


Pracownik Wydziału  
Bezpieczeństwa Ruchu Drogowego  
Zarządzania Ruchem

inż. Elżbieta Rachocka

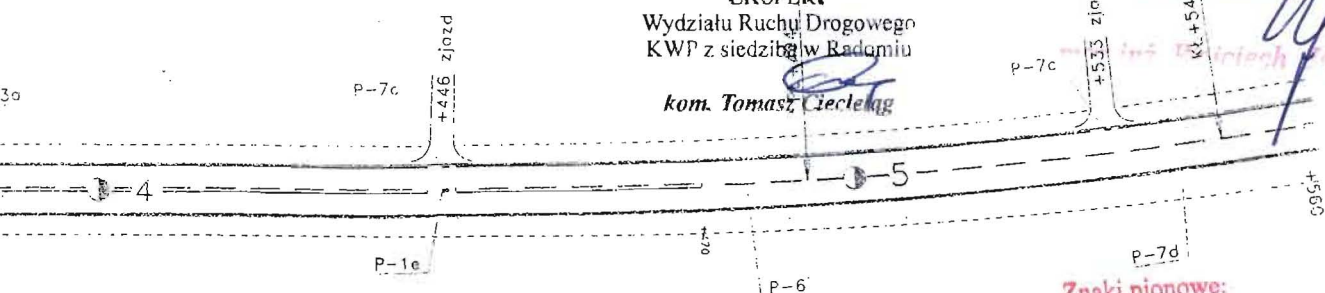

Znaki pionowe:

1. Grupa wielkości: ~~średnio~~, duże
2. Rodzaj folii - typ I, typ II

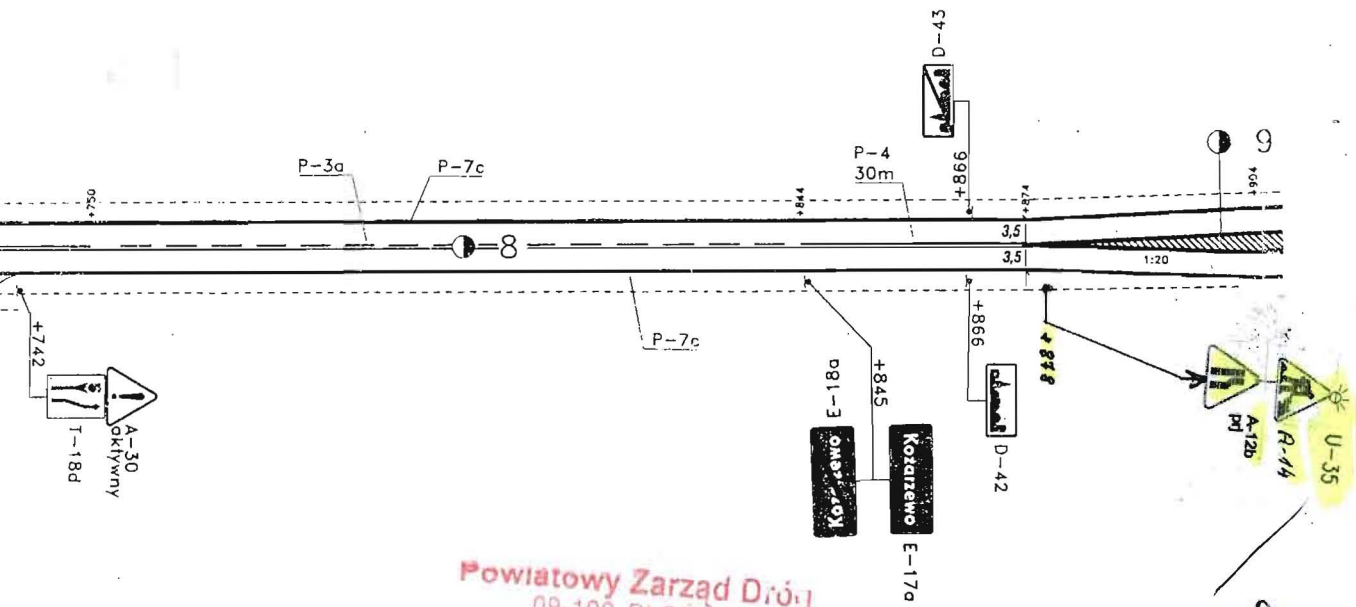

Powiatowy Zarząd Dróg  
09-100 PŁONSK  
ul. Płocka 101  
tel./fax (0-23) 662-20-44

Zup. STAROSTY  
inż. Elżbieta Rachocka  
DYREKTOR  
Powiatowego Zarządu Dróg

Projekt / szkic /  
organizacji ruchu opiniuję  
pozytywnie - ~~negatywnie~~  
Płońsk, dnia 27.09.2011

URZĄDZENIA BEZPIECZEŃSTWA RUCHU - Ilości				
L. p.	Nazwa	Jedn.	Istniejące	Projekt.
1				
2				
3				
4				
5				
6				
7				
8				
9				
10				
11				

Nr zatw.: Z.2/4080/27/Z.20/2009 z dnia 2009.02.09

ARCADIS PROFIL	STRONA
SKALA 1 : 1000	63