

PROJEKT

Warunki wprowadzenia organizacji ruchu:

Podst.: Rozporządzenia Ministra Infrastruktury z dnia 25.09.2001 r. w sprawie szczególnych warunków zarządzania ruchem na drogach oraz wykonywania nadzoru nad tym zarządzaniem (Dz.U. Nr 177 poz. 1729, §4 ust. 1, §8 ust. 7, §12 ust. 4).
- §12 ust. 1: Jednostka wprowadzająca organizację ruchu zawiadamia organ zarządzający ruchem, zarząd drogi oraz właściwego komendanta Policji o terminie jej wprowadzenia, co najmniej na 7 dni przed dniem wprowadzenia organizacji ruchu.
- Wykonawca przekazuje projekt odbioru wprowadzonej organizacji ruchu z informacją do organu zarządzającego ruchem bezpośrednio po wprowadzeniu.
- §12 ust. 2:
- Ruch na drogach z tymi znakami zarządzającego ruchem:

R/Próbk


**GENERALNA DYREKCJA DRÓG KRAJOWYCH I AUTOSTRAD
BIUROŁO W WARSZAWIE**


ZAWIADOMIENIE

1. Nazwa zadaniowego projektu: 405 20 11
2. Nieruchomość: 12 m-g
3. Termin wprowadzenia ruchu: 2011-12-09


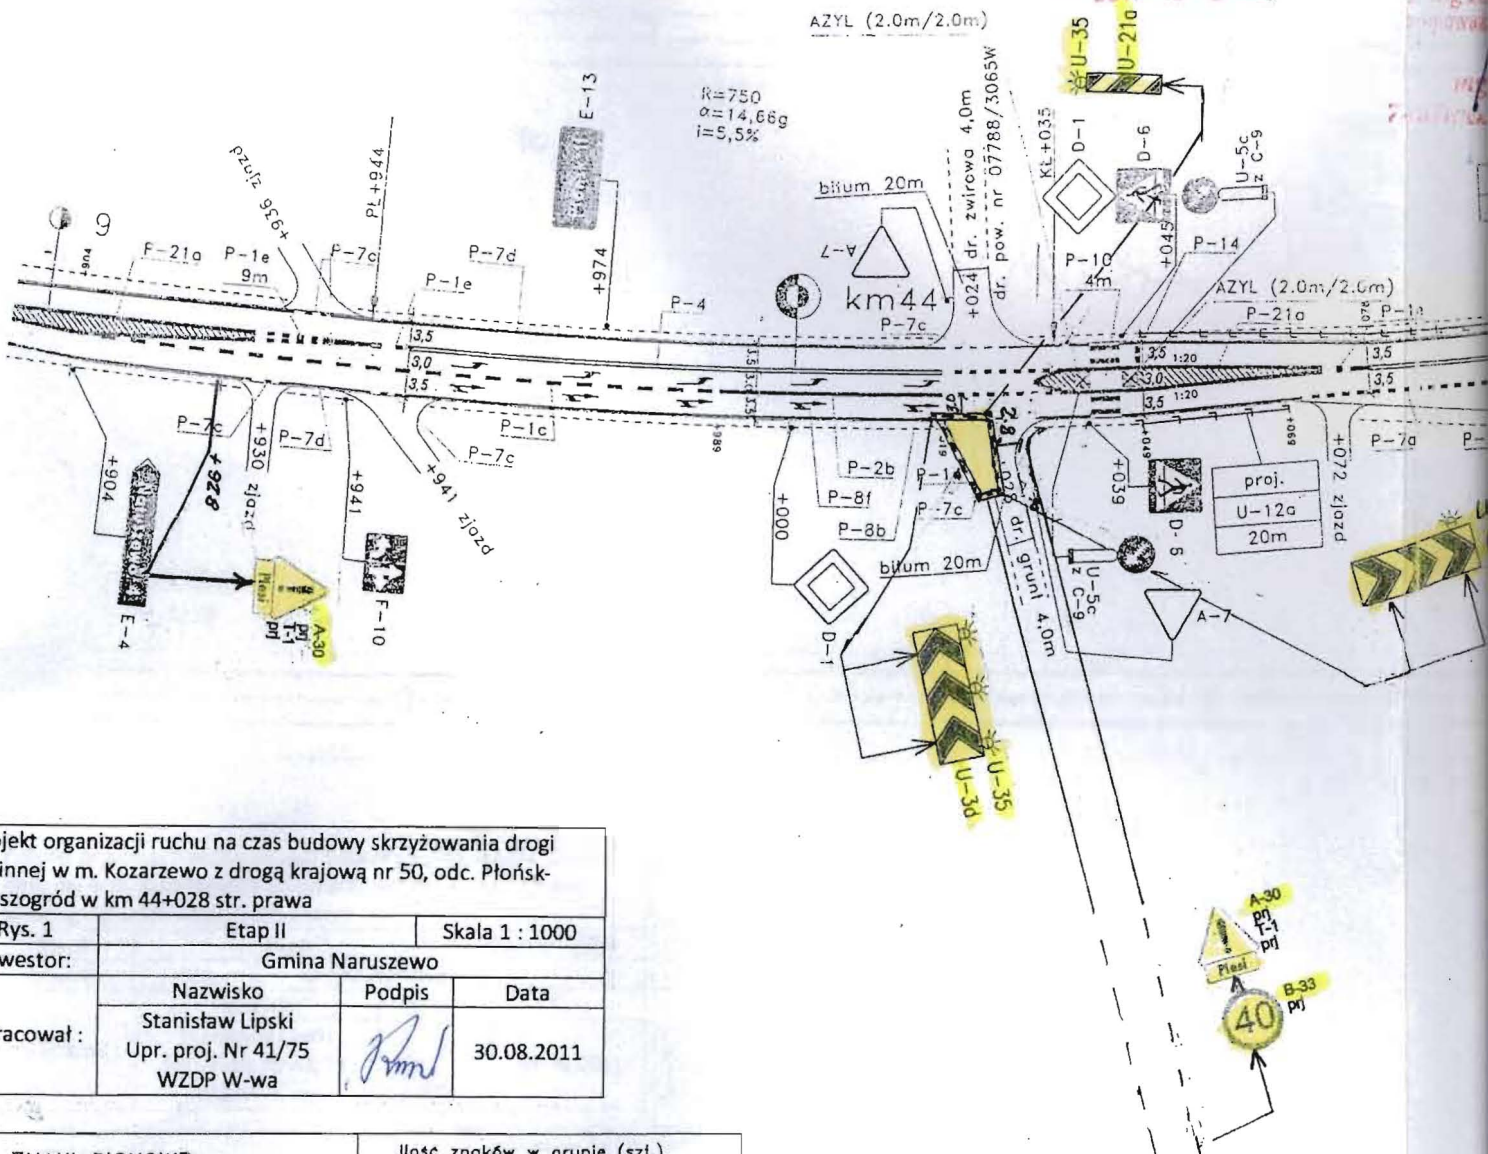

27 09 2011
Z UPOWAŻNIENIA
KOMENDANTA WOJEWODZKIEGO POLICJI
z siedzibą w RADOMIU

GENERALNA DYREKCJA
DRÓG KRAJOWYCH I AUTOSTRAD
Oddział w Warszawie
03-808 Warszawa, ul. Mińska 25
tel. 813-33-75 fax 810-04-12
- 12 -

PROJEKT - SZKIC
organizacji ruchu opiniuje
pozytywnie - ~~negatywnie~~
z następującymi warunkami


- Zeprowadzić bezprzewodowo persygdy

EKSPERT
Wydziału Ruchu Drogowego
KWP z siedzibą w Radomiu
kom. Tomasz Cielecki

Naczelnik Wydziału
Bezpieczeństwa Ruchu Drogowego
i Zarządzania Ruchem

mgr inż. Wojciech Jędrski

Generalny Dyrektor
Drogi Krajowych i Autostrad
Opiniuje
mgr Jan Kulesza
Dyrektor Oddziału w Warszawie

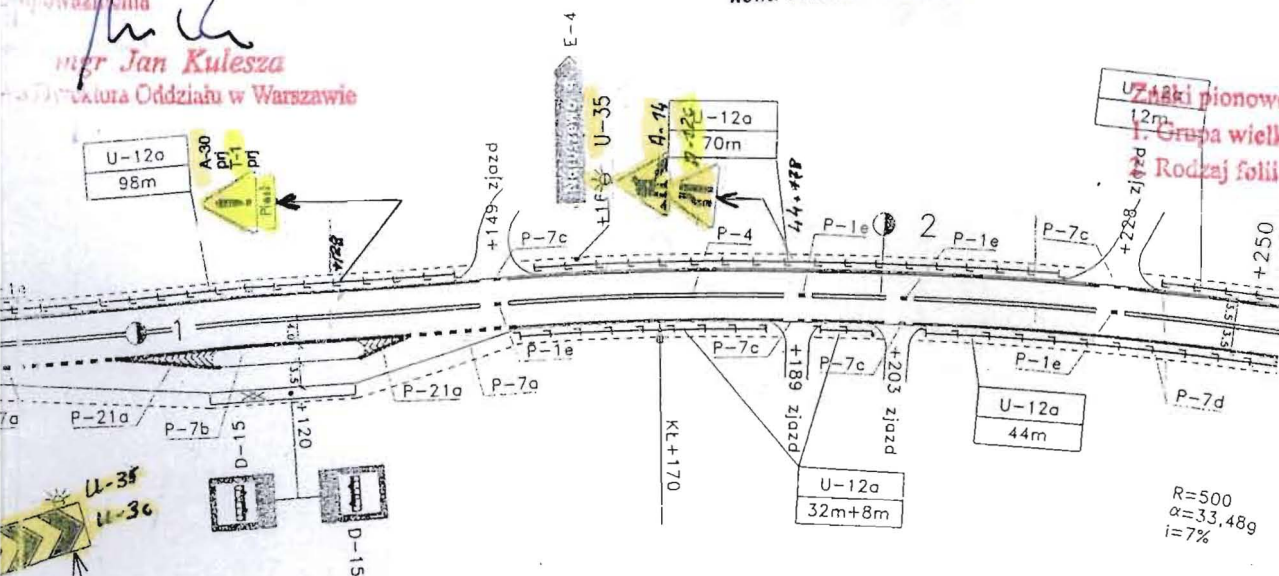

Powiatowy Zarząd Dróg
09-100 PŁONSK
ul. Płocka 101
tel./fax (0-23) 662-20-44

Zup. STAROSTY
inż. Elżbieta Rachocka
DYREKTOR
Powiatowego Zarządu Dróg

Projekt /szkic/
organizacji ruchu opiniuje
pozytywnie - ~~negatywnie~~
Płonsk, dnia 14 09 2011

LEGENDA:

znaki projektowane
znaki istniejące



URZĄDZENIA BEZPIECZEŃSTWA RUCHU - Ilości				
L. p.	Nazwa	Jedn.	Istniejące	Projekt.
1	U-5c	szt.	2	
2	U-12a	m	264	20
3	Wyspa prefabrykowana	m ²	8	
4				
5				
6				
7				
8				
9				
10				
11				

Nr zatw.: Z.2/4080/27/Z.20/2009 z dnia 2009.02.09

ARCADIS
PROFIL

STRONA

SKALA 1 : 1000

64